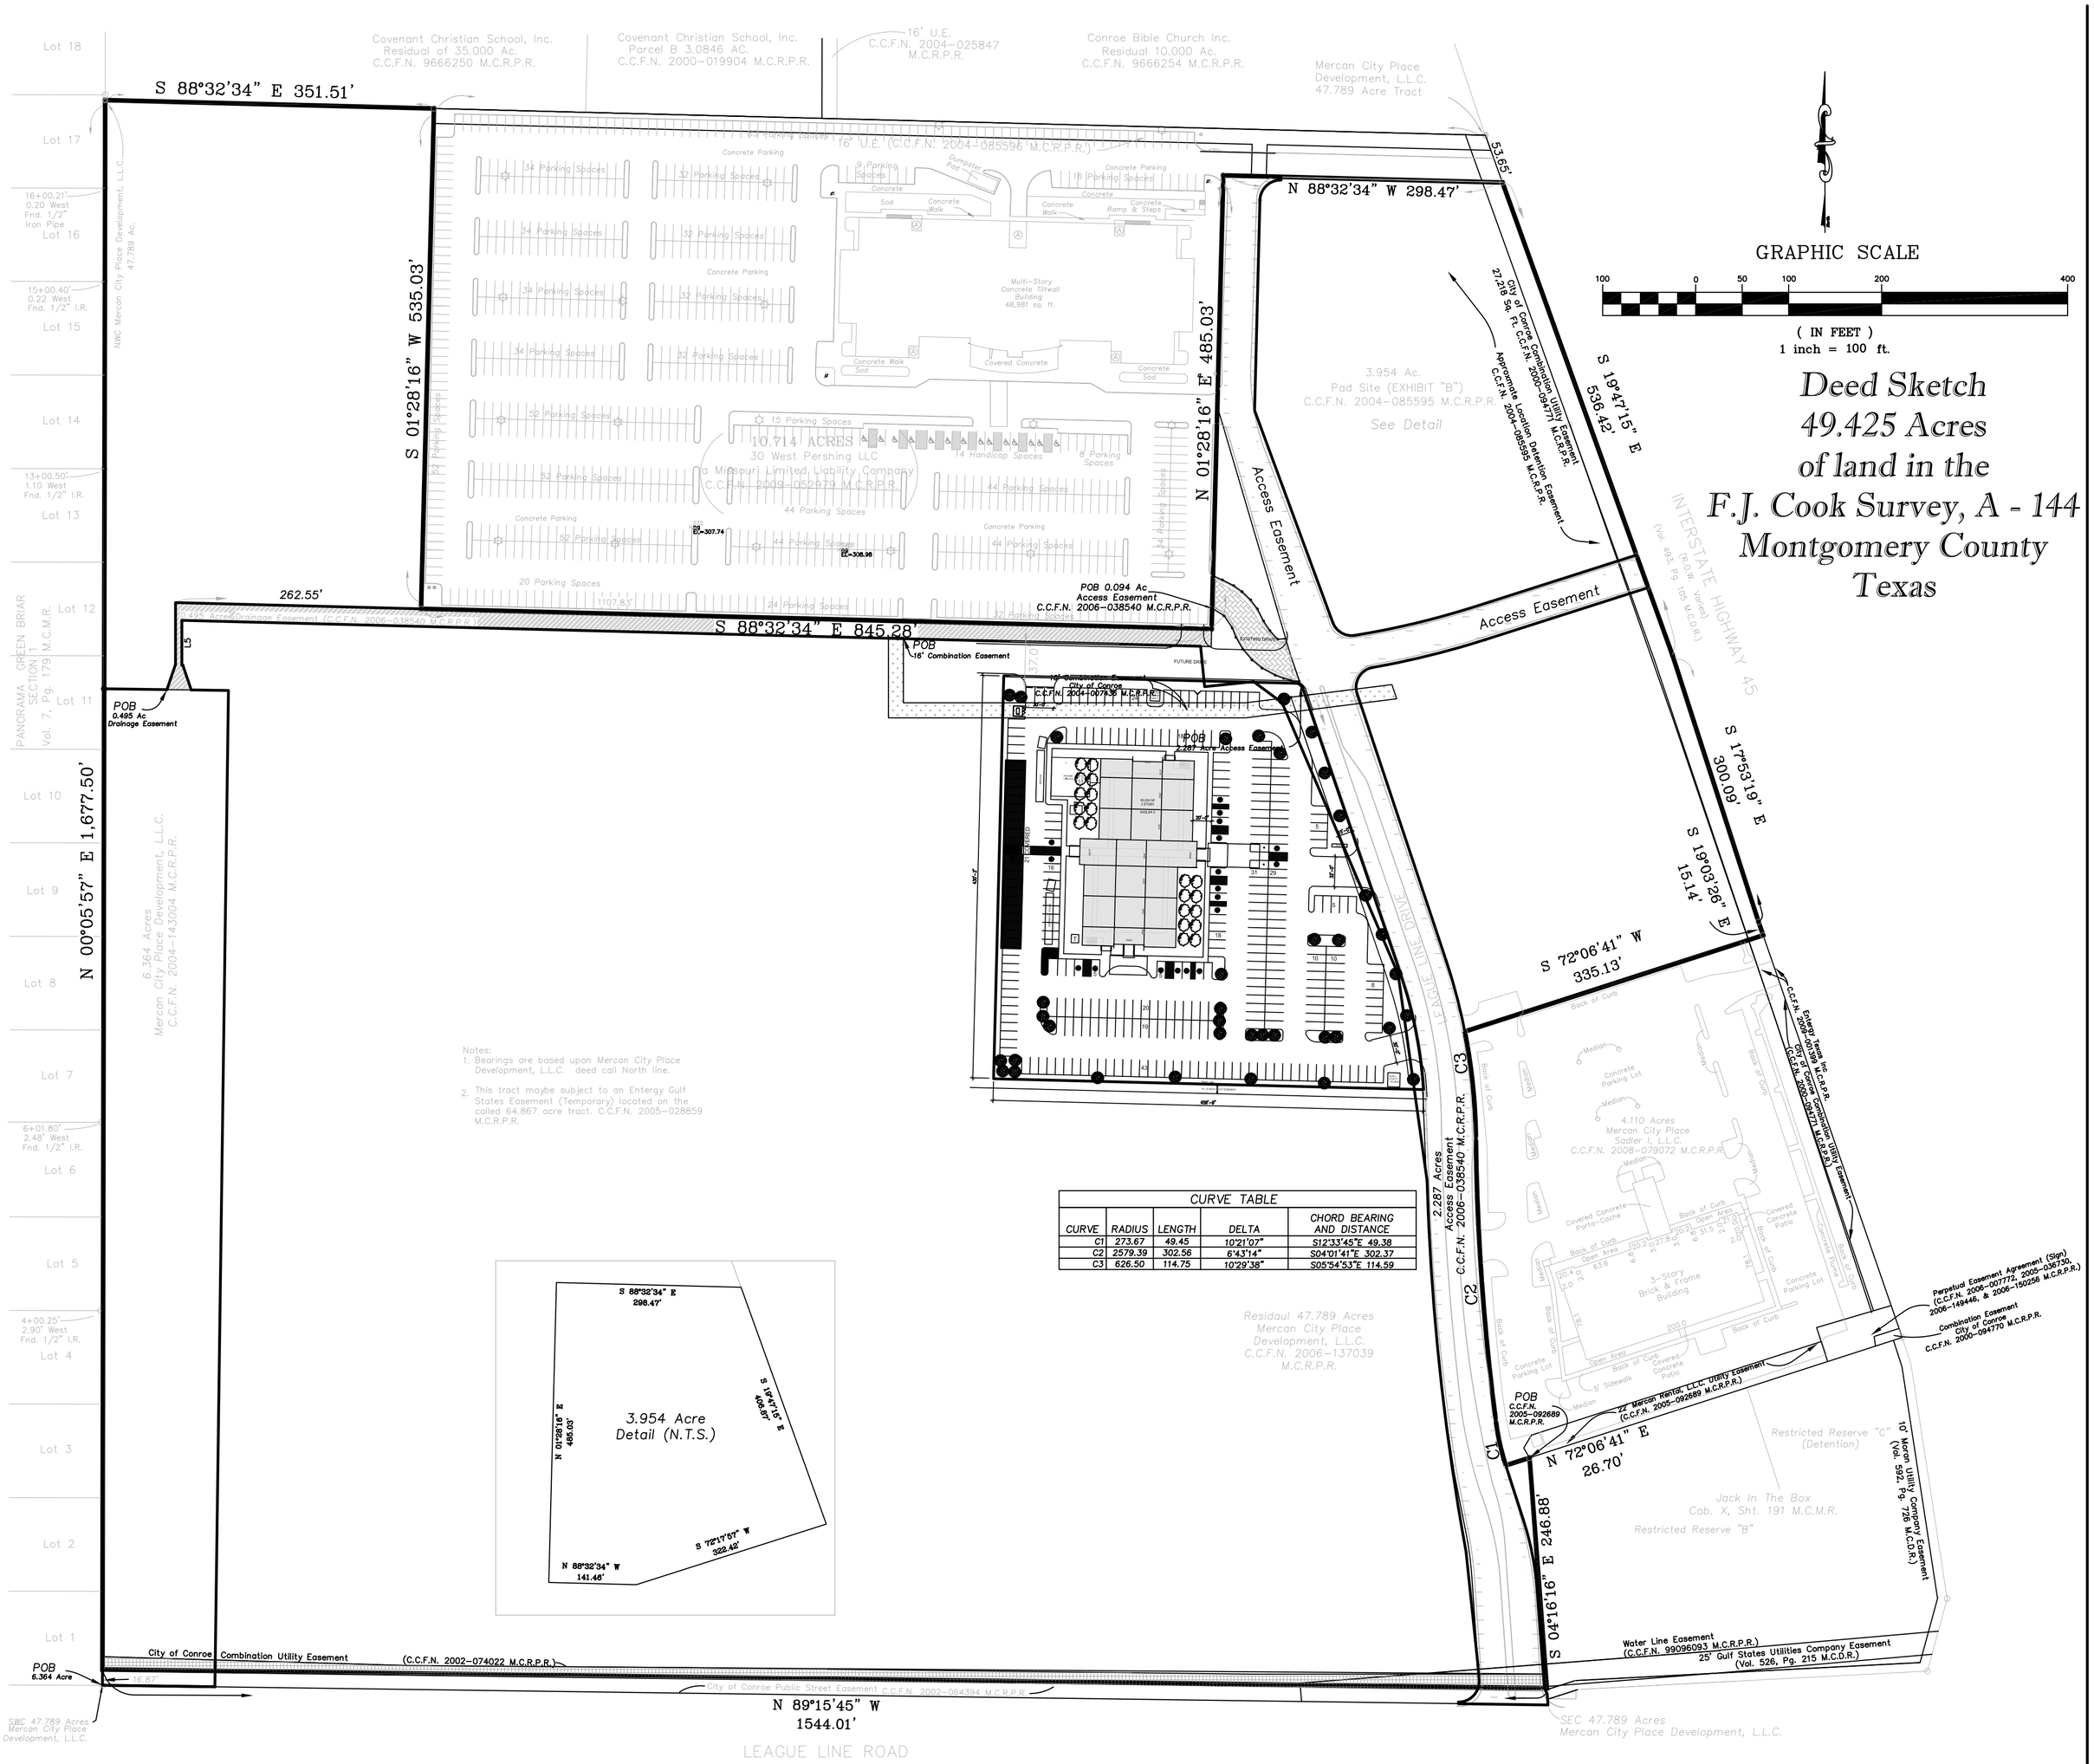

CURVE TABLE				
CURVE	RADIUS	LENGTH	DELTA	CHORD BEARING AND DISTANCE
C1	273.67	49.45	10°21'07"	S12°33'45"E 49.38
C2	2579.39	302.56	6°43'14"	S04°01'41"E 302.37
C3	626.50	114.75	10°29'38"	S05°54'53"E 114.59